


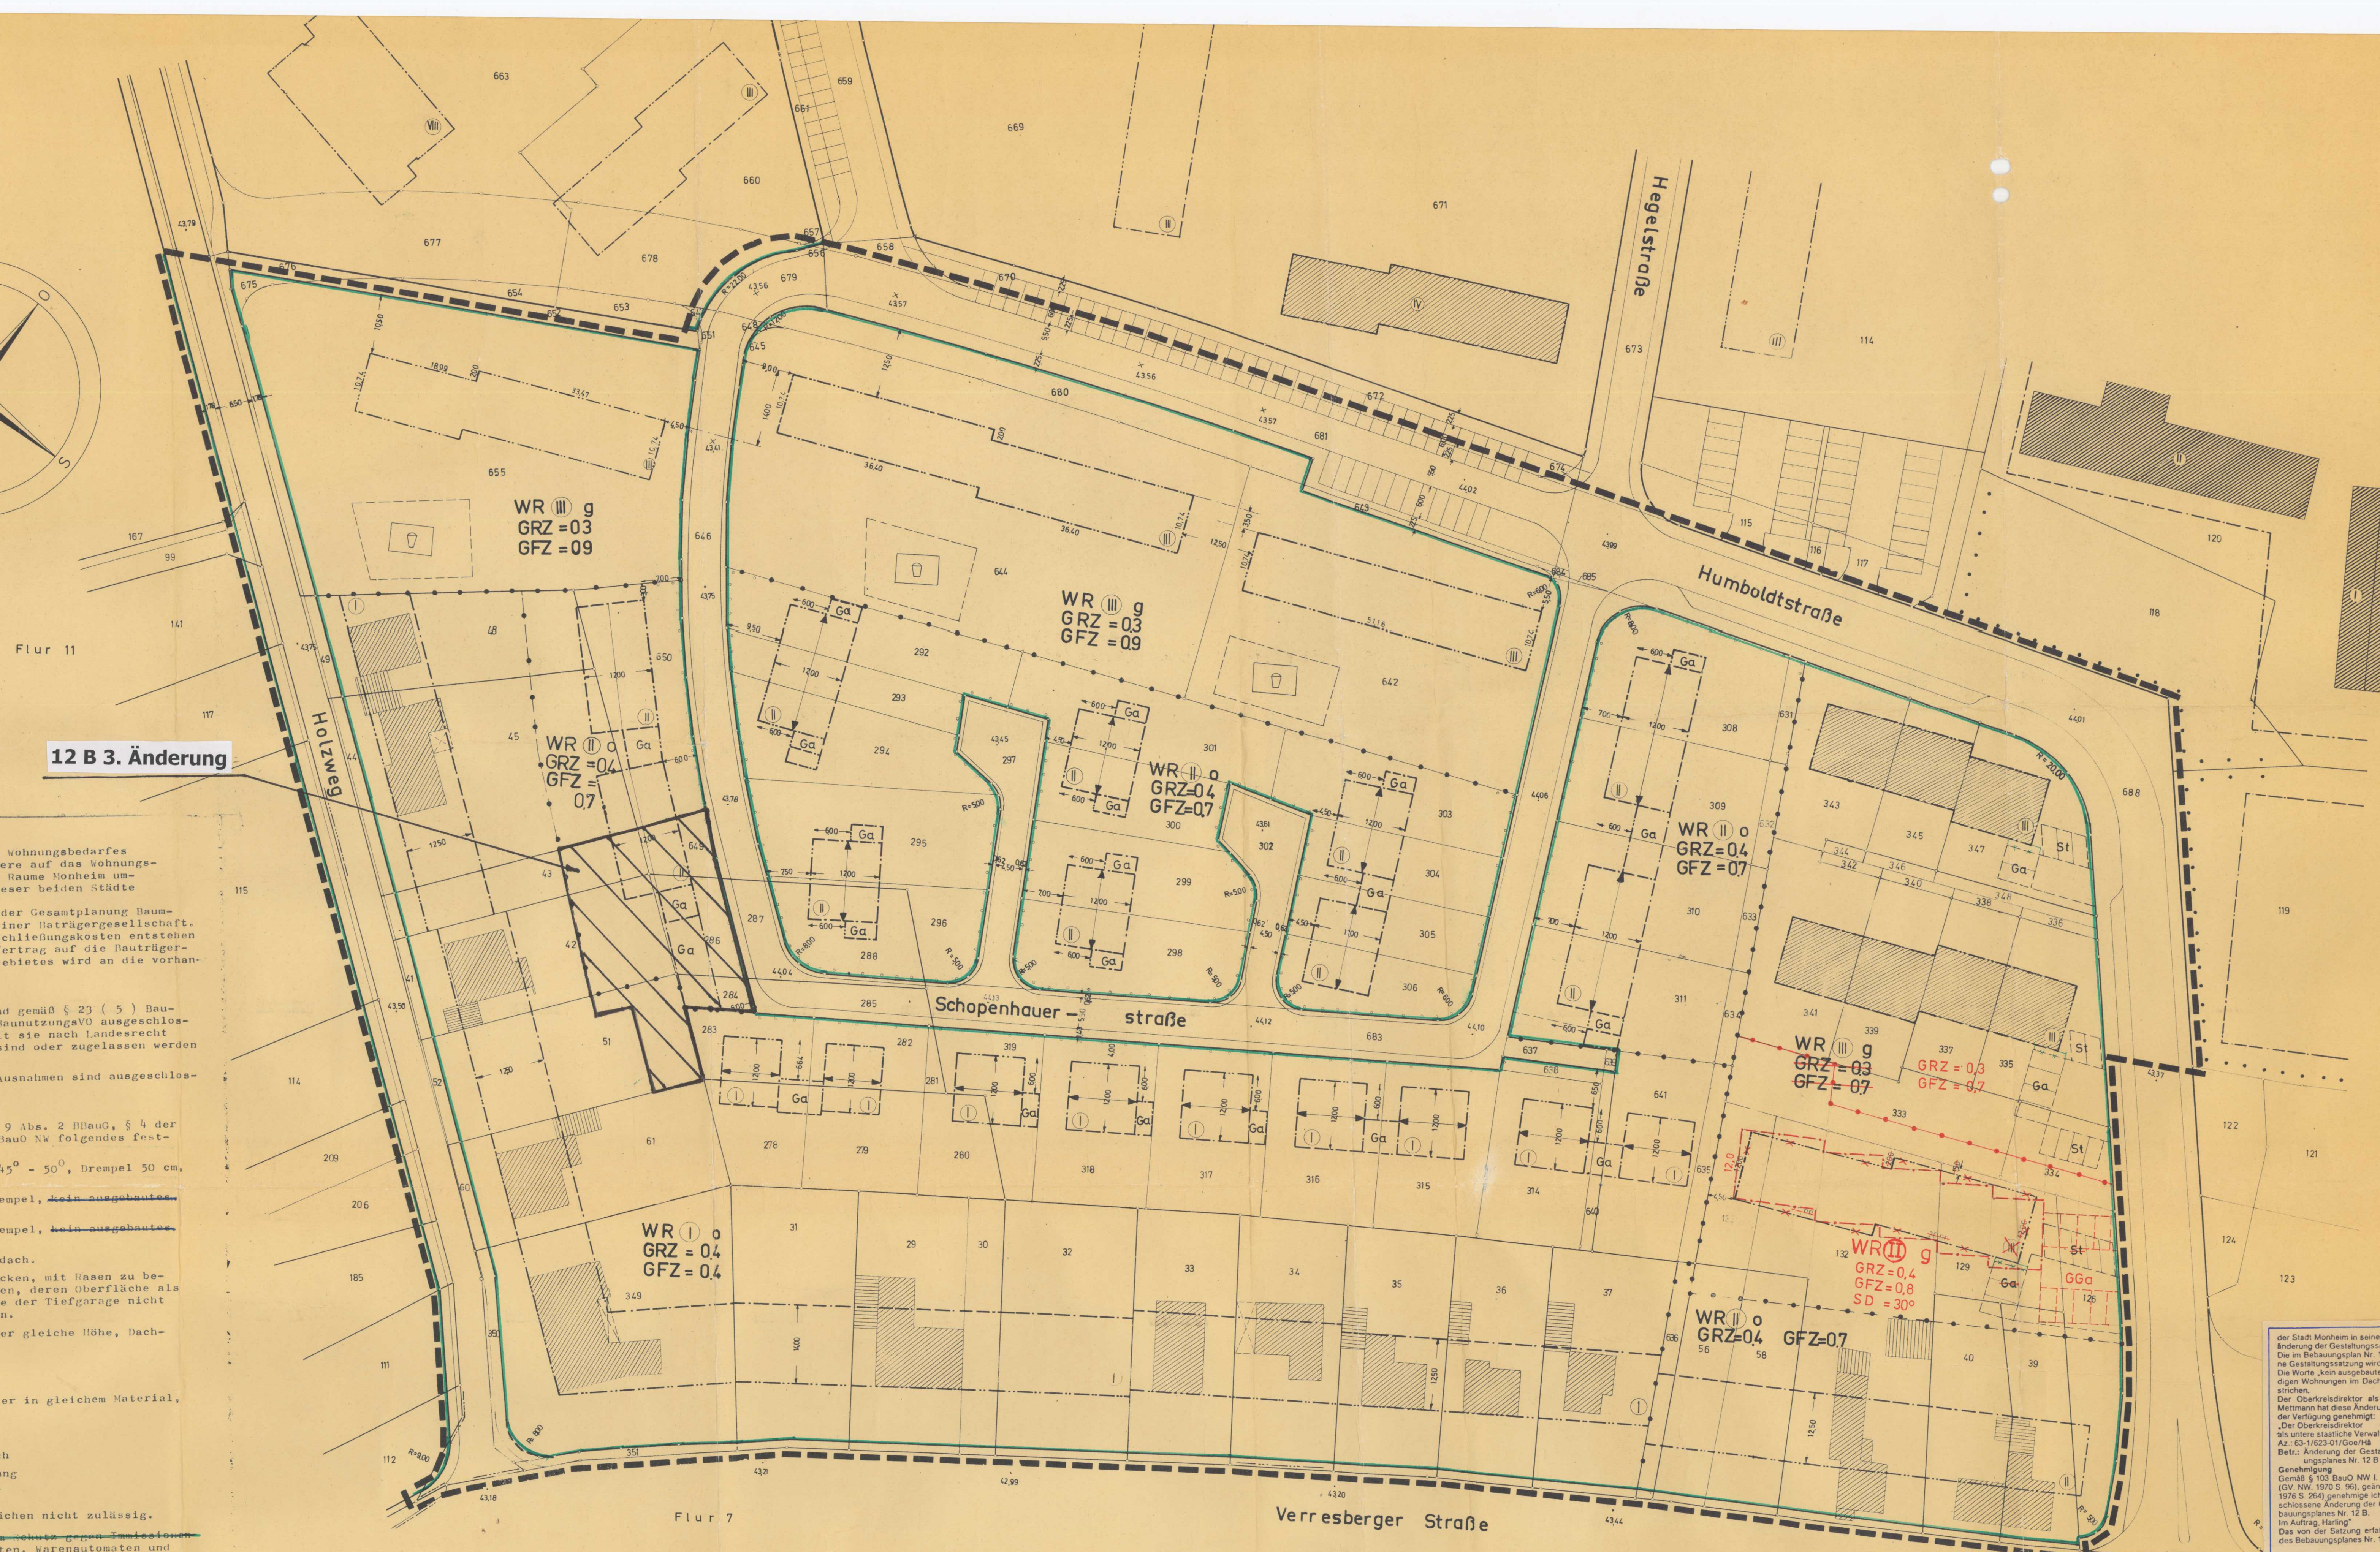




Textliche Festsetzungen:

1. Auf den nicht überbaubaren Grundstückeflächen sind gemäß § 23 (5) Bau-nutzungsVO Ausnahmen im Sinne des § 14 (1) Bau-nutzungsVO ausgeschlossen. Die gleiche gilt für bauliche Anlagen, soweit sie nach Landesrecht in baulich oder in den Abstandsflächen zulässig sind oder zugelassen werden können.
2. Wie in § 3 (3) der Bau-nutzungsVO aufgeführten Ausnahmen sind ausgeschlossen.

Baugestaltung:
Hinsichtlich der Baugestaltung wird auf Grund der § 9 Abs. 2 BBauG, § 4 der
ersten Durchführungsverordnung zum BBauG und § 103 BauO NW folgendes fest-

1. eingeschossige Gebäude; Einzelhäuser Satteldach $45^{\circ} - 50^{\circ}$, Drempel 50 cm, Abwandflächen mit Längern oder Quältern
2. eingeschossige Gebäude; Satteldach 30° , kein Drempel, kein Ausgebauter Dachstuhl
3. dreigeschossige Gebäude; Satteldach 30° , kein Drempel, kein Ausgebauter Dachstuhl
4. Garagen bis 2,50 m über OK Bürgersteig mit Flachdach.
5. Die Tiefgaragen sind ausreichend mit Erde abzudecken, mit Rasen zu bepflanzen und gärtnerisch zu gestalten. Bei Tiefgaragen, deren Oberfläche als Einstellplätze ausgebaut werden, darf die Decke der Tiefgarage nicht höher als 30 cm über die Straßenkante hinausragen.
6. Alle Häuser einer Reihenhauzeile und Doppelhäuser gleiche Höhe, Dachneigung und Dachausbildung.
7. Satteldächer mit dunkelfarbigem Dachziegel.
8. Flachdächer keine schwarze Dachpappe.
9. Alle Häuser einer Reihenhauzeile und Doppelhäuser in gleichem Material, Ausbildung und Farbe.

<u>Einfriedigung:</u>	
zur Straße	Eigenheime Holzzäune 0,80 m hoch Mietwohnungen keine Einfriedigung
zum Nachbarn	Drabtzäune 0,80 m hoch

~~Warenanlagen und Warenautomaten~~ sind in den Grünflächen nicht zulässig.
Diese Festsetzungen erfolgen, damit die Gebäude ~~zum Schutz gegen Immissionen~~
ein einheitliches Straßen- und Ortsbild gewährleisten. Warenautomaten und
einzelne Verkaufsstände sind in den Grünflächen nicht zulässig.

Grüne Eintragung gemäß Beitrittsbeschluss vom 3. 11. 1969



1. Änderung

Die blaue Änderung ist gem. § 2161 des BBauG vom 18.8.1976 (BGBl. I S. 2256) durch Beschluß des Rates der Stadt vom 18.5.1978 beschlossen	Nach ortsüblicher Bekanntmachung am 11.11.1978 ist die Änderung mit Begründung gem. § 2a161 des BBauG vom 18.8.1976 (BGBl. I S. 2256) in der Zeit vom 20.11.1978 bis 20.12.1978 öffentlich
--	--

Manheim, den 19.10.1978

Der Rat hat die Änderung gem. §10 des BBauG vom 18.8.1976 (BGBl. I S. 2256) in Verbindung mit den §§4 u. 28 der Gemeindeordnung für das Land Nordrhein-Westfalen vom 11.8.1969 (GV NW S. 656)

am 15.2.1979 als Satzung beschlossen,
Monheim, den 17.4.1979

Die Änderung ist gem. § 11 des BBauG vom 18.8.1976 (BGBl. I S. 2256) mit Verfügung vom heutigen Tage genehmigt worden.

Der Genehmigungsbescheid des Regierungspräsidenten vom _____ ist gem. § 12 des BBauG vom 18.5.1976 am _____ ortsüblich bekannt gemacht worden.

Monheim, den

Bürgerbeteiligung:
Gesetz zur Änderung des Bundesbaugesetzes
vom 18.8.1976 (BGBl. I S. 2221) Artikel 3 §1
Das Anhörungsverfahren gem. § 2a BBauG
wurde durch Beschluss des Planungsausschusses

vom 2.5.1978 am 23.5.1978 durchgeführt.

2. Änderung
Rote Eintragung gemäß § 13 BBauG
durch Ratsbeschluss vom 16.11.1978
Rechtskräftig durch Bekanntmachung
am 6.1.1979

Monheim, den 31.1.1979

Vermerk: (Blaue Eintragung)

Die baugestalterischen Festsetzungen gemäß § 103 Bau ONW in der Fassung der Bekanntmachung vom 27.1.1970 (GV NW S. 96), geändert durch Gesetz vom

15.7.1976 (GV.NW S.264) wurden mit Verfügung des Oberkreisdirektors Mettmann vom 15.1.1980 genehmigt und durch Bekanntmachung der

Genehmigung am 27.4.1981 rechtskräftig

Monheim, den 20.7.1981



Der Bürgermeister
Inge Friebe

18

Bestand		Festsetzungen			Nachrichtliche Übernahmen	
Katastergrenzen Gemarkungsgrenze Flurgrenze Eigentumsgrenze Flurstücksgrenze Gebäude und Topographie Wohngebäude Wirtschaftsgebäude Öffentliche Gebäude Höhen Straßenhöhe Geländehöhe	Art der baulichen Nutzung Kleinsiedlungsgebiete Reine Wohngebiete Allgemeine Wohngebiete Dortgebiete Mischgebiete Kerngebiete Gewerbegebiete Industriegebiete Wohnenhausgebiete Sondergebiete WS WR WA MD MI MK GE GI SW SO Zahl der Vollgeschosse als Höchstgrenze z.B. III z.B. III z.B. III Grundflächenzahl z.B. GRZ 0,4 Geschäftszahl z.B. GFZ 0,7 Baumassenzahl z.B. BMZ 3,0 Bauweise, Baulinien, Baugrenzen offene Bauweise nur Einzel- und Doppelhäuser zulässig nur Hausgruppen zulässig geschlossene Bauweise Baulinie Baugrenze	Maß der baulichen Nutzung Zahl der Vollgeschosse als Höchstgrenze z.B. III z.B. III z.B. III Grundflächenzahl z.B. GRZ 0,4 Geschäftszahl z.B. GFZ 0,7 Baumassenzahl z.B. BMZ 3,0 Bauweise, Baulinien, Baugrenzen offene Bauweise nur Einzel- und Doppelhäuser zulässig nur Hausgruppen zulässig geschlossene Bauweise Baulinie Baugrenze	Bauliche Anlagen und Einrichtungen für den Gemeinbedarf Fläche oder Baugrundstück für den Gemeinbedarf Schule Kindergärten Kirche Feuerwehr Verkehrsflächen Straßenverkehrsflächen öffentliche Parkflächen Straßenbegrenzungslinie Begrenzung sonstiger Verkehrsflächen Flächen für Versorgungsanlagen oder für die Verwertung o. Beseitigung v. Abwasser o. festen Abfallstoffen Fläche oder Baugrundstück für Versorgungsanlagen Umformerstation	Grünflächen öffentl. Grünfläche Parkanlage Spielplatz-Spielflächen gem. § 10 (2) BauOV Vorgärten Überbaubare Grundstücksflächen nicht überbaubare Grundstücksflächen Sonstige Festsetzungen Flächen für Stellplätze oder Garagen Stellplätze St Tiefgaragen TGA Garagen Ga Gemeinschaftsgaragen GGA Baugrundstücke für besondere bauliche Anlagen, die privatwirtschaftlichen Zwecken dienen Abgrenzung unterschiedlicher Nutzung Grenze des räumlichen Geltungsbereiches des Bebauungsplanes Wald SD Fd Fd Mauer Hecke Aufgehobene Festsetzung	Führung von Hauptabwasserleitungen Die Darstellungen innerhalb der Stressenverkehrsflächen sind nachrichtliche Darstellungen Aufgehobene Festsetzungen Wald SD Fd Fd Mauer Hecke Aufgehobene Festsetzung
Dieser						

6265
09