42-M

1. Änderung (braune Eintragung)

Die 1 . Änderung ist gem § 2 (4) in Verbindung mit § 2 (1) des BauGB durch Beschluss des Ausschusses für Stadtplanung, Umwelt, Bau- und Verkehrswesen vom 03.03.2005 beschlossen worden.

Monheim am Rhein, den 08.03.2005

Bürgermeister

Der Ausschuss für Stadtplanung, Umwelt, Bau- und Verkehrswesen hat am 03.03. 2005 die öffentliche Auslegung dieser Planänderung gemäß § 3(2) des BauGB beschlossen.

Monheim am Rhein, den 08.03.2005

Bürgermeister

Nach ortsüblicher Bekanntmachung am ist die Änderung mit Begründung gem §3 (2) BauGB in der Zeit vom 22.03.2005 bis 25.04.2005 öffentlich ausgelegt worden.

Monheim am Rhein, den 17.5.2005

Fachbereich 4
Stadtplanung und Bauwesen

Der Rat der Stadt Monheim am Rhein hat die Änderung (nach §§13 Bau GB) gem §10 BauGB in Verbindung mit den §§ 7 u. 41 der Gemeindeordnung für das Land Nordrhein-Westfalen vom 14.07.1994 (GV NW S. 666) in der derzeit gültigen Fassung am 22.09.2005 als Satzung beschlossen.

Monheim am Rhein, den 26.09.2005

Bürgermeister

Der Satzungsbeschluß des Rates der Stadt Monheim am Rhein vom 22.09.2005 ist gem. § 10 (3) BauGB am 06.10.2005 ortsüblich bekanntgemacht worden.

Monheim am Rhein, den 17.10.2005


Bürgermeister

Textliche Festsetzungen zum Bebauungsplan Nr. 42 M (Krischerstraße / Am Steg / Frohnkamp / Mittelstraße) – 1. Änderung

1 Gliederung des MK – Gebietes

1.1 Die im MK – Gebiet zulässige Nutzung „Vergnügungsstätten" gemäß Abs. 2 BauGB wird gemäß § 1 Abs. 5 BauNVO ausnahmsweise zugelassen;

1.2 Im MK – Gebiet gemäß 7 Abs. 2 BauGB sind Spiel- und Automatenhallen, Spielkasinos sowie Vorführ- und Geschäftsräume deren Zweck auf Darstellungen mit sexuellem Charakter ausgerichtet sind gem. § 1 Abs. 9 BauNVO nicht zulässig.

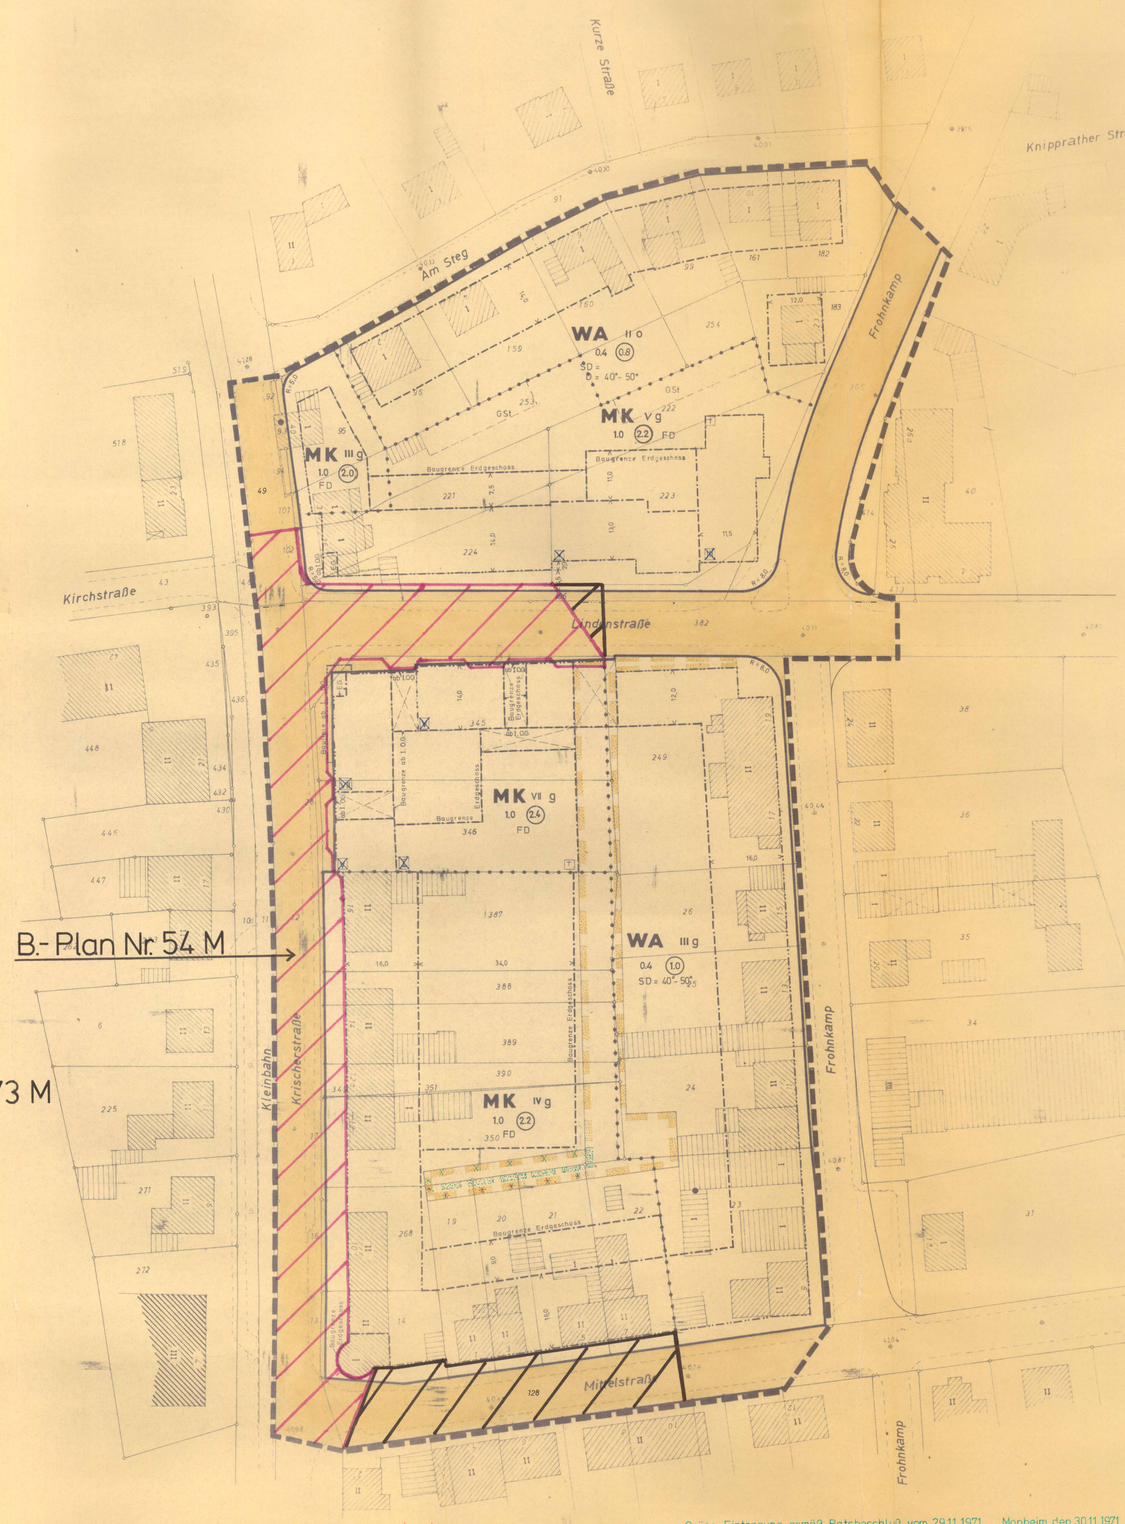

Blaue Eintragung gemäß Beitrittsbeschluß vom 30.10.1972
Monheim , den 31.10.72
Bürgermeister

Nr. 42 M

Im Stadtgebiet Monheim besteht ein erheblicher Bedarf an Einzelhandelsgeschäften für den mittel- und langfristigen Bedarf sowie an Dienstleistungsbetrieben. Das vorhandene Geschäftsviertel basiert noch auf dem Stand vor der sprunghaften Bevölkerungsentwicklung und hat sich seit dieser Zeit kaum vergrößert. Die Bürger sind gezwungen, ihren Bedarf außerhalb des Stadtgebietes zu decken.

Die Gemeinde ist gem. § 2 (1) BBauG verpflichtet, Bebauungspläne aufzustellen, sobald und soweit es erforderlich ist, wobei die Bedürfnisse der Wirtschaft zu beachten sind.

Der vorliegende Bebauungsplanentwurf ist der 1. Abschnitt der Stadtmitteplanung.

Die Beseitigung der Abwässer erfolgt durch das städtische Kanalnetz.

Bodenordnende Maßnahmen sind nicht vorgesehen.

Der Gemeinde entstehen aus der Plandurchführung keine Kosten, da die Erschließungsanlagen vorhanden sind.

F E S T S E T Z U N G E N Z U M B E B A U U N G S P L A N Nr. 42 M

1. Nebenanlagen (§§ 14 (1) und 23 (5) BauNVO)
Auf den nicht überbaubaren Grundstücksflächen sind Nebenanlagen im Sinne des § 14 (1) BauNVO nicht zulässig. Das gleiche gilt für bauliche Anlagen, mit Ausnahme von Schwimmbecken, Terrassen, Balkonen, Stützmauern, Kellertreppen, Garagen, soweit sie nach dem Landesrecht im Bauwich oder in den Abstandsflächen zulässig sind oder zugelassen werden können. Sind Garagen oder Stellplätze im Bebauungsplan ausgewiesen, so sind sie nur an diesen Standorten zulässig.

2. Ausnahmen (§ 1 (5) BauNVO)
Die Ausnahmen der §§ 4 (3) und 7 (3) werden zugelassen.

3. Wohnungen (§ 7 (2) 7 BauNVO)
Im Kerngebiet sind ab 1. Obergeschoß Wohnungen zulässig.

4. Baugestaltung (§ 9 Abs. 2 BBauG, § 4 der 1. Durchführungsverordnung zum BBauG und § 103 BauONW)
Zur Erreichung eines einheitlichen Ortsbildes und zur Vermeidung baulicher Mißstände werden nachstehende Festsetzungen getroffen:

4. 1 Außenwandflächen
Die Außenwandflächen sind zu verblenden oder zu verputzen.

4. 2 Dachdeckung
In allgemeinen Wohngebieten sowie in Kerngebieten sind die Satteldächer mit dunkelfarbigen Dachziegeln einzudecken. Flachdächer sind mit einer mindestens 2 cm starken Kiesschüttung zu versehen.

4. 3 Drempel
Im allgemeinen Wohn- und Kerngebiet sind Drempel bis 50 cm Höhe zulässig.

4. 4 Dachfenster
Die Belichtung von Wohnräumen im Dachgeschoß ist durch liegende Dachfenster und Dachgauben zulässig. Die Anordnung und Größe der Dachgauben hat so zu erfolgen, daß nicht der Eindruck eines zusätzlichen Geschosses entsteht. Dachgauben sind allseitig zu verschiefern.

4. 5 Antennen
Antennenanlagen sind nur auf dem Dach als Gemeinschaftsantenne zulässig.

4. 6 Werbeanlagen und Warenautomaten
Werbeanlagen für Zettel- und Bogenanschläge sind nur in Säulen oder säulenähnlicher Form bis zu einer Grundfläche von 1,5 qm und einer Höhe bis zu 3,5 m über Erdgleiche aufzustellen.

4. 7 Stellplätze für Kraftfahrzeuge
Die Flächen für Stellplätze sind zu befestigen.
Zulässig sind:
Schwarzdecken, Verbundpflaster, Grasbetonsteine und bei Wohngebäuden mit nicht mehr als 2 Wohnungen Kiesschüttungen.

4. 8 Garagen
4. 8. 1 Die Außenwandflächen von Garagen sind wie das dazugehörende Wohngebäude zu behandeln.
4. 8. 2 Garagen, die kein gemeinsames Dach mit dem Hauptbaukörper haben, sind mit einem Flachdach zu versehen.
Nr. 4. 2, letzter Satz gilt entsprechend.
4. 8. 3 Tiefgaragen sind mit mindestens 50 cm Erdreich abzudecken, gärtnerisch anzulegen und zu unterhalten.

4. 9 Einfriedigungen
4. 9. 1 In allgemeinen Wohngebieten sowie in Kerngebieten sind Einfriedigungen vor der zur Erschließungsfläche ausgerichteten Gebäudekante unzulässig. Zulässig sind Rasenkantensteine und Kantenschutzmauern bis zu 20 cm Höhe. Erschließungsflächen sind die öffentlichen Verkehrsflächen und die öffentlich rechtlich gesicherten privaten Wohnwege.
4. 9. 2 In den bebauten Gebieten mit Einfriedigungen richtet sich die Einfriedigung in Höhe, Form, Material und Farbe nach vorhandenen Einfriedigungen in der näheren Umgebung.

4. 10 Stellplätze für bewegliche Abfalleimer
Stellplätze für bewegliche Abfalleimer sind so dauernaft abzuschirmen, daß die Behälter von den Erschließungsflächen aus nicht sichtbar sind. 4. 9. 1 Satz 2 gilt entsprechend.

~~4. 11 Unbebaute Grundstücksflächen~~

~~4. 11. 1 Vorgartenflächen sind in allgemeinen Wohngebieten als~~ Ziergärten anzulegen und zu unterhalten.

4. 11. 2 In Kerngebieten ist der Vorgarten als Ziergarten zu nutzen, wenn bereits in unmittelbarer Nachbarschaft die Vorgärten gärtnerisch genutzt werden. 4. 11. 1 gilt ~~dann entsprechend.~~

* Grünes Kreuz gestrichen, da irrtümlich eingetragen.
Monheim den 30.11.71
Stadtplaner

Grüne Eintragung gemäß Ratsbeschluß vom 29.11.1971 Monheim den 30.11.1971 Der Bürgermeister

6262
03

Gebäudebestand
ZZ Wohngebäude
Wirtschaftsgebäude
Gebäude
künftig fortfallende Gebäude

Signaturen
siehe auch DIN 3020
Böschung
Hauptabwasserleitung
Schachtdeckel
+032 Höhe über N.N.
(410) Neue Höhe über N.N.

Art der baulichen Nutzung
(§ 1 Abs. 2 und 3 des BauNVO, vom 26.6.62 i. Bundesgesetzbl. I S. 429)
WS Kleinsiedlungsgebiete
WR Reine Wohngebiete
WA Allgemeine Wohngebiete
MD Dorfgebiete
MI Mischgebiete
MK Kerngebiete
GE Gewerbegebiete
GI Industriegebiete
SW Wochenendhausgebiete
S Sondergebiete z. B Hochschul, Klinik, Kur, Hafen oder Ladengebiete § 11 BauNVO

Hinweisende Darstellung (Keine Festsetzungen)
1. Die Unterteilung der Strassenflächen.
2. Die geplanten Grundstücksgrenzen.
3. Die geplanten Gebäude.
~~4. Eine Geschossgrenze ohne Angabe der Zahl der geplanten Geschosse~~
VI

Maß der baulichen Nutzung
(§ 9 Abs. 1 Nr. 1a bis c BBauG sowie §§ 16-21 BauNVO)
Zahl der Vollgeschosse als Höchstgrenze § 17, 4 BauNVO
zwingend § 17, 4 BauNVO
Ausnahme § 17, 5 BauNVO
GR Grundflächenzahl
GFZ Geschoßflächenzahl
BM Baumassenzahl

Bauweise, Baulinien, Baugrenzen
(§ 9 Abs. 1 Nr. 2 BBauG und §§ 22, 23 BauNVO)
offene Bauweise
geschlossene Bauweise
nur Einzel- u. Doppelhäuser zulässig § 22, 2 BauNVO
nur Hausgruppen zulässig § 22, 2 BauNVO
abweichende Bauweise § 22, 4 BauNVO
Baulinie
Baugrenze
FH Firsthöhe (§ 9 Abs. 1 Nr. 1 BBauG)
CAH Traufhöhe (§ 9 Abs. 1 Nr. 1 BBauG)

Baul. Anlagen u. Einricht. f. d. Gemeinbedarf
(§ 9 Abs. 1 Nr. 5 BBauG)
Flächen oder Baugrundstücke für Gemeinbedarf
Verwaltung
Feuerwache
Schule
Krankenhaus
Theater
Jugendheim
Jugendherberge
Kirche
Hallenbad
Kindergarten
Schutzraum
Post
Feuerwehr
Kultur- und soziale Bauten

Gestaltung der baulichen Anlagen
(§ 103 BauONW in Verbindung mit § 9 (2) BBauG)
FD flach dach
SD Satteldach
WD Walmdach
Dachneigung D 20°
z. B. D >26° flacher als D=20° steiler als
Firstrichtung
Ausgang
Aufgang

Verkehrsflächen
(§ 9 Abs. 1 Nr. 3 u. 4 BBauG)
Verkehrsflächen mit Grundgestaltung
P Verkehrsfläche (Parkplätze)
Straßenbegrenzungslinie
Zufahrtsverbot
Ausfahrtsverbot

Flächen für Versorgungsanlagen
(§ 9 Abs. 1 Nr. 5 v. 7 BBauG)
Flächen oder Baugrundstücke für Versorgungsanlagen
Fernheizwerk
Elektrizitätswerk
Wasserwerk
Gaswerk
Umspannwerk
Wasserbehälter
Brunnen
Umformerstation
Kläranlage
Pumpwerk
Müllbeseitigungsanlage
Trafostation

Führung von Versorgungsleitungen
(§ 9 Abs. 1 Nr. 6 BBauG)
Oberirdische Versorgungsleitung
Unterirdische Versorgungsleitung

Grünflächen
(§ 9 Abs. 1 Nr. 8 BBauG)
Grünflächen
Friedhof
Parkanlage
Dauerkleingärten
Zeltplatz
Sportplatz
Badeplatz
Spielplatz

Flächen für Aufschüttungen, Abgrabungen oder für die Gewinnung von Bodenschätzen
(§ 9 Abs. 1 Nr. 9 BBauG)
Flächen für Aufschüttungen
Flächen für Abgrabungen oder für die Gewinnung v. Bodenschätzen

Flächen für die Land- und Forstwirtschaft
(§ 9 Abs. 1 Nr. 18 BBauG)
Flächen für die Landwirtschaft
Flächen für Land- oder Forstwirtschaft
Flächen für die Forstwirtschaft

Sonstige Darstellungen und Festsetzungen
Flächen für Stellplätze od. Garagen (§ 9 Abs. 2 Nr. 4 BBauG)
St Stellplätze
Ga Garagen
GSt Gemeinschaftsstellplätze
GGa Gemeinschaftsgaragen
Mit vorstehendem / versehen
Baugrundstücke f. besond. bauliche Anlagen, die gewerbestrukturellen Zwecken dienen (§ 9 Abs. 1 Nr. 1 BBauG) wo
Mauer bis m hoch
Mit Geh-, Fahr- und Leitungsrechten für die Anlieger zu belastende Fläche (§ 9 Abs. 1 Nr. 11 BBauG)
Von der Bebauung freizuhaltende Schutzfläche (§ 9 Abs. 1 Nr. 24 BBauG)
Grenze des räumlichen Geltungsbereiches des Bebauungsplanes (§ 9 Abs. 5 BBauG)
Von der Bebauung freizuhaltende Schutzzone (§ 9 Abs. 1 Nr. 24 BBauG)
Spielplatz für Kleinkinder (§ 10 Abs. 2 BauONW)
Anpassung an Festsetzung

Kennzeichnungen und Übernahmen
Umgrenzung der Flächen, die d. Nutzungsbeschränkungen unterliegen (§ 9 Abs. 4 BBauG)
N Naturschutzgebiet
L Dem Landschaftsschutz unterliegende Flächen
W Wasserschutzgebiet
Q Quellenschutzgebiet
Wasserfläche Fl.G. Bach See Teich
U Überschwemmungsgebiet gesetzlich
U Überschwemmungsgebiet inoffiziell
Umgrenzung der Flächen, bei der Bebauung bes. bauliche Vorkehrungen oder Sicherungsmaßnahmen gegen Naturgewalten erforderlich sind oder die für den Abbau von Mineralien bestimmt sind (§ 9 Abs. 3 BBauG)
Flächen für Bahnanlagen (§ 9 Abs. 4 BBauG)
Umgrenzung d. Flächen für den Luftverkehr (§ 9 Abs. 4 BBauG)
Flughafen
Segelflugplatz
Lande-Startplatz
Von der Bebauung freizuhaltende Schutzdreiecke

Festsetzungen

Änderungen

Die Planunterlage entspricht den Anforderungen des § 1 der Planzeichenverordnung vom 19.1.65.
Hamm den 6. 1. 1971
Bezirksregierung Arnsberg
Kataster- und Vermessungsamt
Ob. V. I.

Für die Erstbearbeitung des Planentwurfs
Monheim den 6. 1. 1971
Stadt Baudirektor
Planverfasser
Stadtplaner

Dieser Plan hat gemäß § 2 des BBauG vom 23.6.61 i. V. mit § 1 der Verordnung vom 26.6.62 i. Bundesgesetzbl. I S. 429 vom 7.10.71 bis 15.10.1971 aufgelegt worden.
Monheim den 7.10.71
Bürgermeister

Nach ortsüblicher Bekanntmachung am 23.8.1971 in einer Monheimer Tageszeitung gemäß § 2 (6) des BBauG vom 23.6.60 (BGBl. I S. 341) in der Zeit vom 7.9.71 bis 7.10.71 öffentlich ausgelegt worden.
Monheim den 15.10.1971
Bürgermeister

Der Rat hat diesen Bebauungsplan gemäß § 10 des BBauG vom 23.6.1960 (BGBl. I S. 341) in Verbindung mit §§ 4 u. 2 d. der Gemeindeordnung für das Land Nordrhein-Westfalen vom 11.8.1964 (GV NW S. 8 S. 6) am 29.11.1971 als Satzung beschlossen.
Monheim den 30. November 1971
Der Bürgermeister

Der Rat hat diesen Bebauungsplan gemäß § 11 des BBauG vom 23.6.1960 (BGBl. I S. 341) mit Verfügung vom heutigen Tage genehmigt worden.
Düsseldorf den 22. Juni 1972
Der Regierungspräsident
Im Auftrag

Der Genehmigungsbescheid des Regierungspräsidenten vom 22.6.1972 sowie § 12 des BBauG vom 23.6.1960 sind am 9.12.1972 ortsüblich bekannt gemacht worden.
Monheim den 15.12.1972
Bürgermeister

Vermerke über andere Satzungen und Verfahren, die nicht Gegenstand dieser Satzung sind:
1. Satzung für Verkaufsrecht nach § 25 BBauG Beschlußdatum Veröffentlicht am
Satzung für besonderes Vorkaufsrecht nach § 26 BBauG
Satzung für Sanierung bezeichnen sie nein
2. Umlegung nach § 46 BBauG angeordnet am
Umlegungsbeschluß nach § 47 gefaßt am
Das Umlegungsgebiet deckt sich – deckt sich nicht – mit dem räumlichen Geltungsbereich dieses Bebauungsplanes.

STADT MONHEIM

Bebauungsplan Nr. 42 M
Gemarkung Monheim
Flur 9 und 12
Maßstab 1 : 500

Es gilt die Baunutzungsverordnung 1968 (BGBl. I S. 1237)

1. Änderung
Blatt